




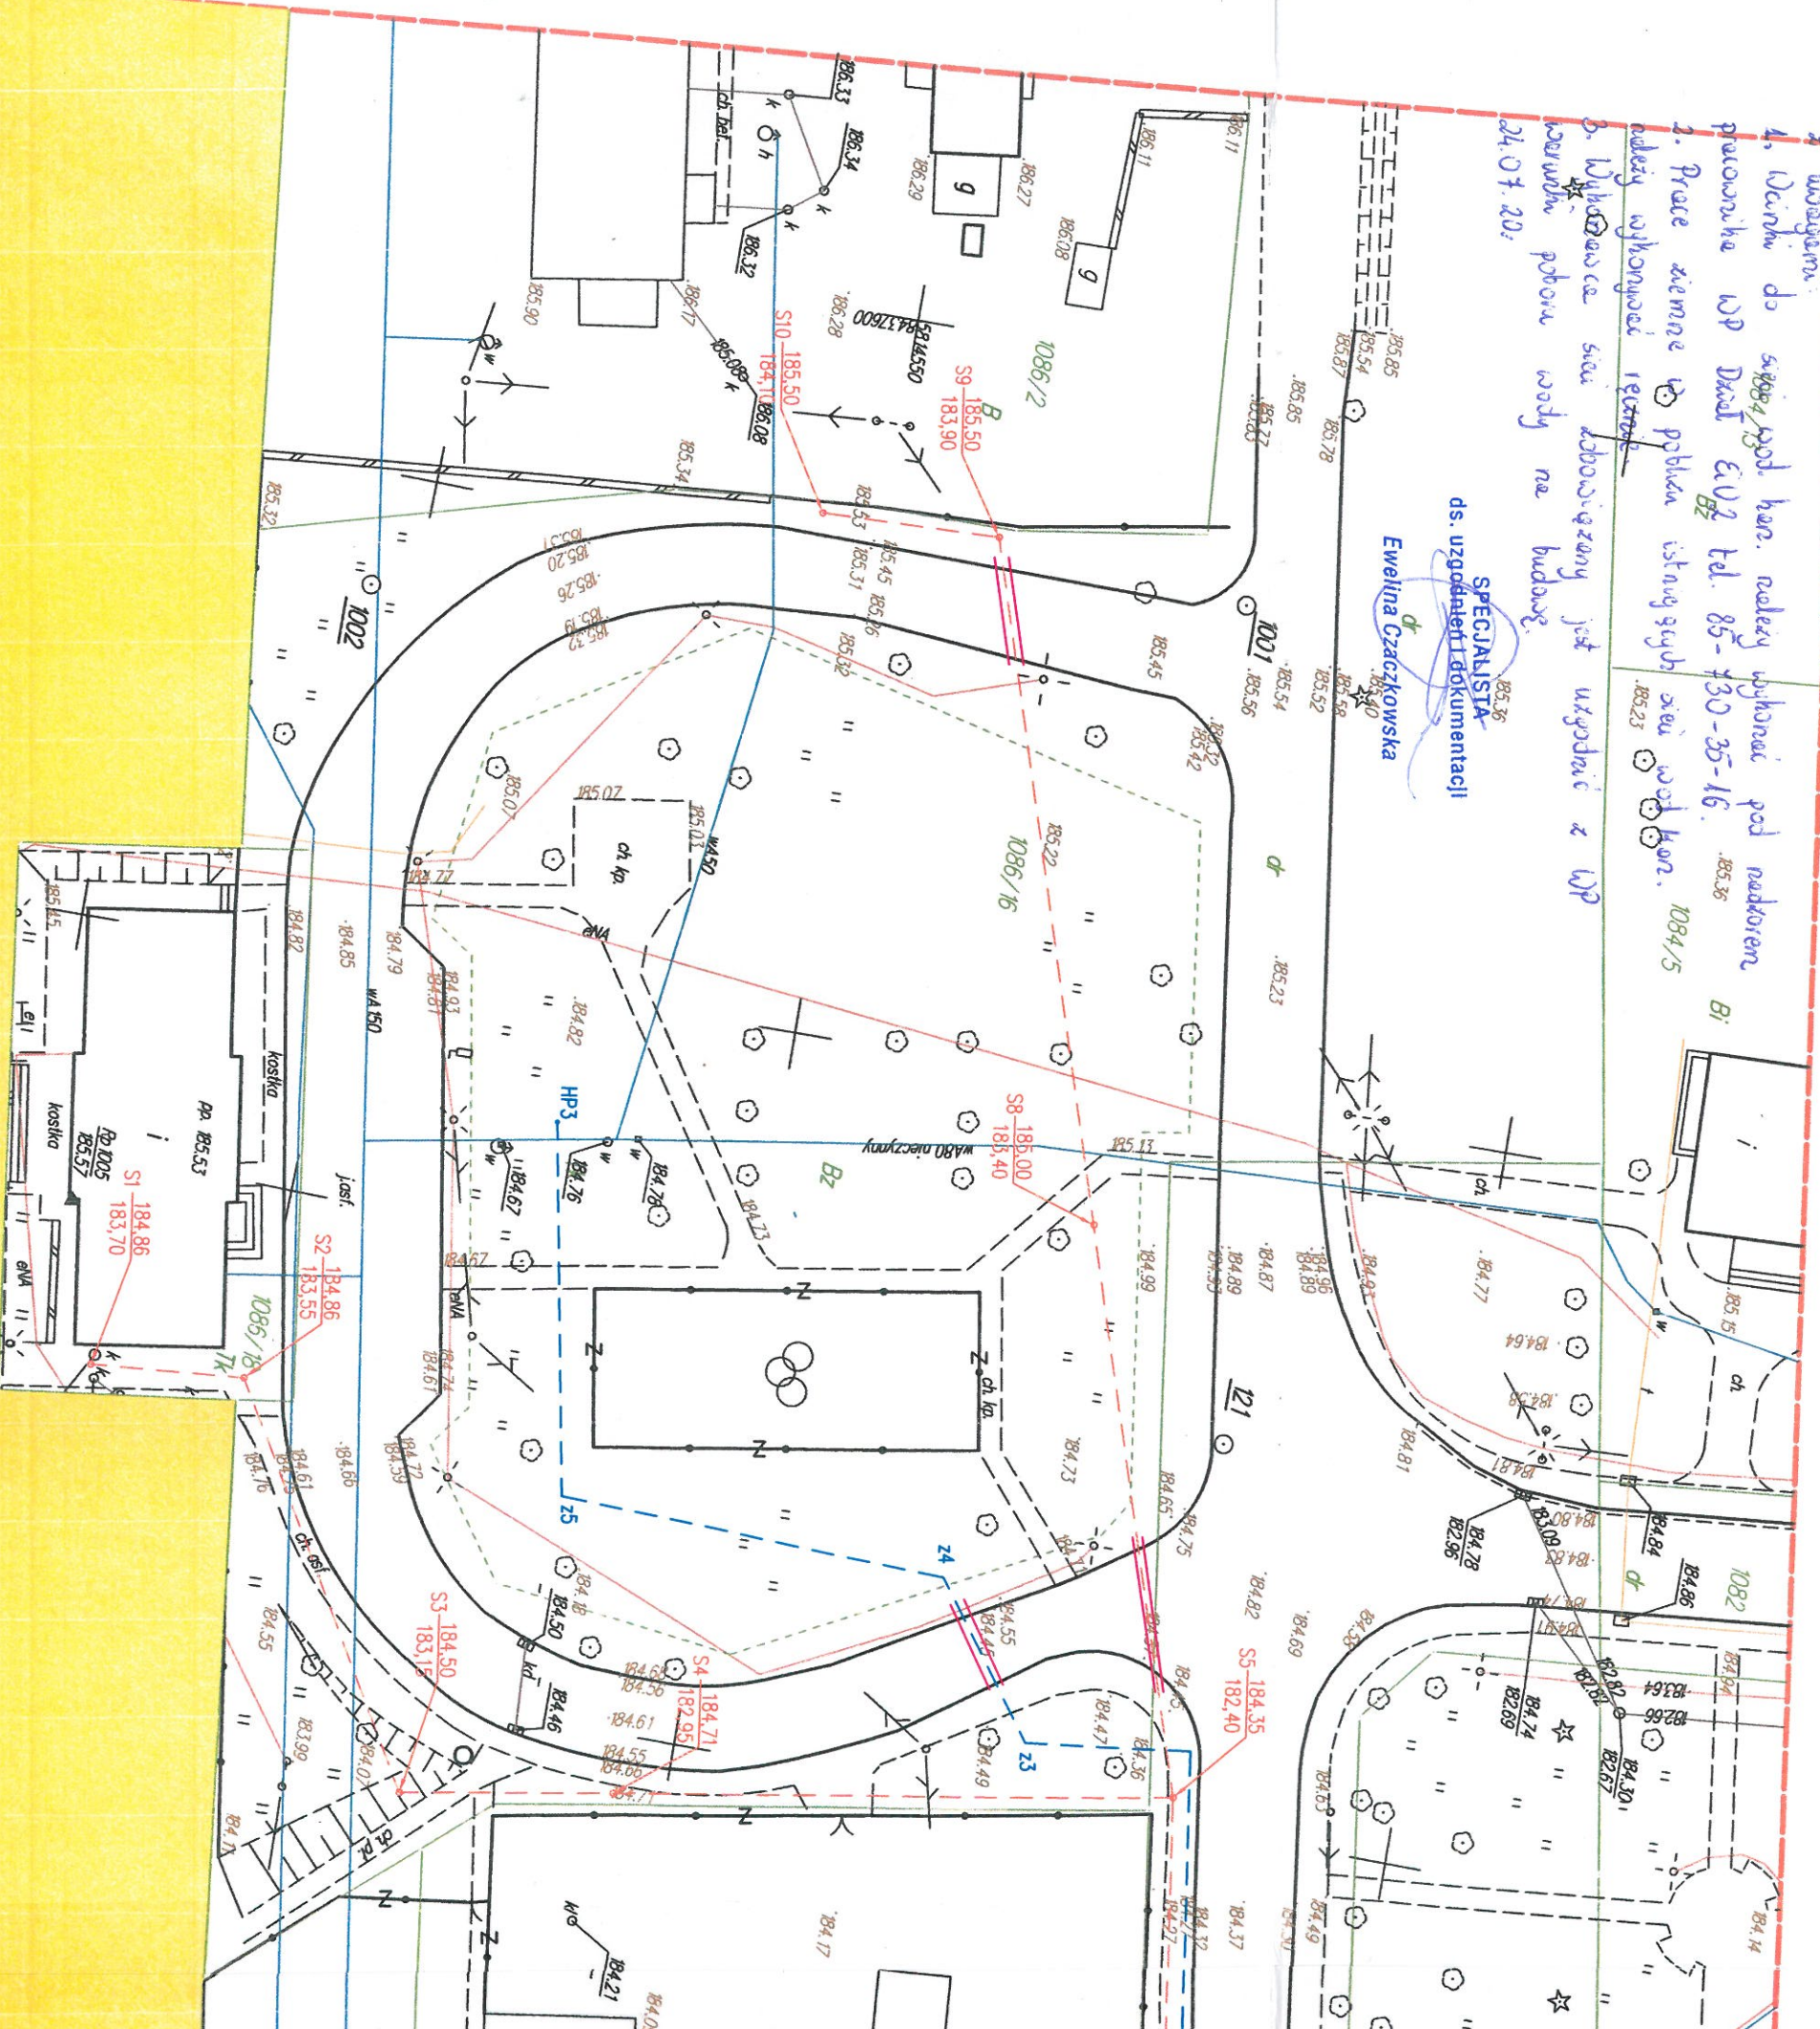
**Modociągł Podlaskie sp. z o.o.**  
ul. Elewatorska 31, 15-620 Białystok  
tel./fax 85 744 33 34, tel. 85 746 67 09  
REG. 200333335, NIP 9662048186  
KRS 0000367645


4. Wzajemna:  
1. Wierzę do ~~1084~~ 1904. kor. należy wykonai pod nadzorem  
prawnika WP Dawid E. W. <sup>1084</sup> tel. 85-730-35-16. <sup>1085,36</sup>  
2. Prace ziemne do problem istniejących siew wof kor. <sup>1084/5</sup>  
należy wykonai ~~1084~~ <sup>1085,23</sup>     
3. Wykonawca siew zobowiązany jest ugotować z WP  
kierownik pobra wofy na budowę. <sup>1085,36</sup>  
24.07.20:

185.36  
SPECIALISTA  
ds. uzgojenosti i dokumentaciji

Ewelina Czaczowska



UZGODNIONO  
bez uwag / z następującymi uwagami \*

Numer: 16.07.2020  
Stacja, data i godzina: .....  
Podpis: .....

**WÓJT**  
**Piotr Jaszczyk**

LEGENDA:

- PROJEKTOWANA SIEĆ KANALIZACJI SANITARNEJ PVC DN 200 L-386,0M,
- PROJEKTOWANE STUDNIE PP DN+25,
- PROJEKTOWANA SIEĆ WODOCIĄGOWA PE DN110 L- 260,0M,
- PROJEKTOWANA RURA OŚLONOWA STAL DN 260.

SANTECH ARKADIUSZ LEONIUK 17-300 SIEMATYCZE, UL. JANA III SOBIESKIEGO 11	
PROJEKT: ROZBUDOWA INFRASTRUKTURY WODOCIĄGOWO-KANALIZACYJNEJ NA TERENIE MIEJSCOWOŚCI GIMNEJ NURZEC-STACJA	
INWESTOR: GMINA NURZEC-STACJA 17-330 NURZEC-STACJA, UL. ŻERZYCKA 33.	
NAZWA RYSUNKU: PLAN SYTUACYJNY	
BRANŻA: SANITARNA	
PROJEKTANT: MGR INŻ. ARKADIUSZ LEONIUK	
ASYSTENT PROJEKTANTA: INŻ. ELŻBIETA LEONIUK	
DATA: 22.06.2020	SKALA: 1:500
RYSUNEK NR 1	