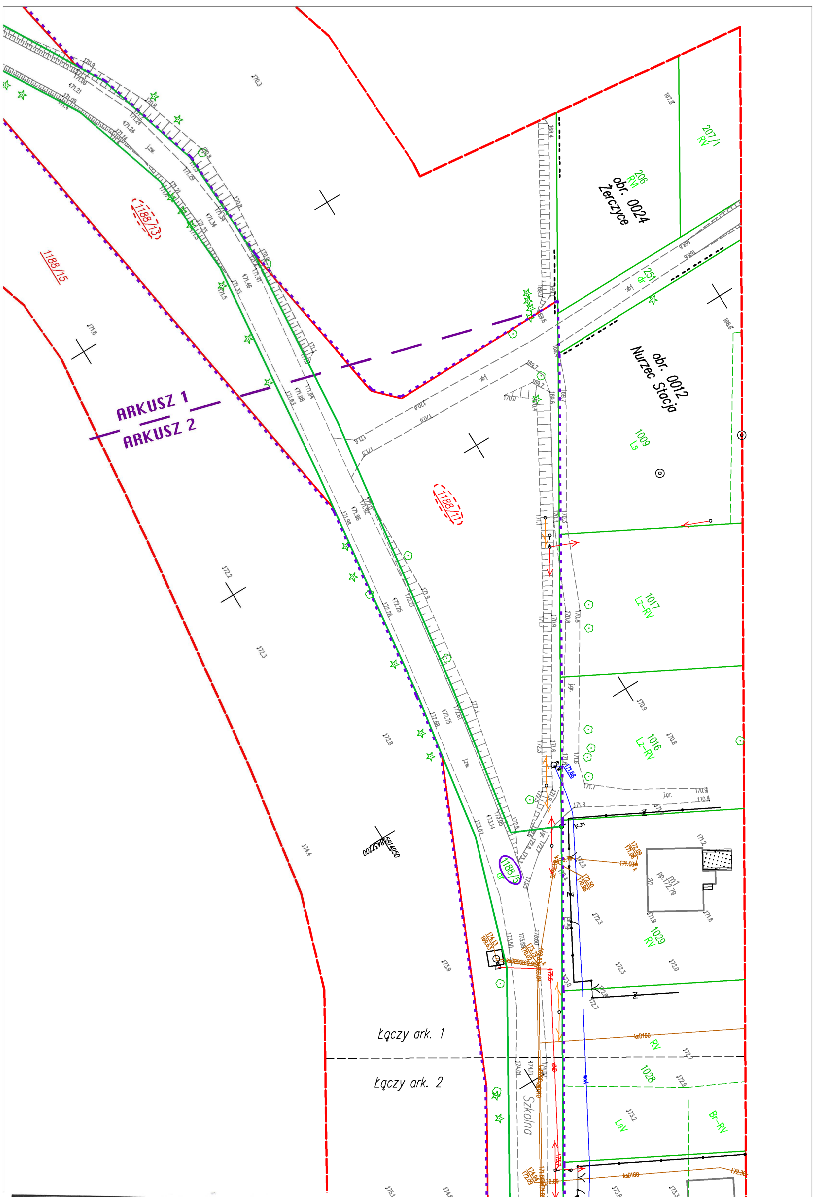
ARKUSZ 1
ARKUSZ 2
1188/13
1188/15
obr. 0024 Żerczyce
obr. 0012 Nurzec Stacja
1188/11
1009
1017
1029
1028
Łączy ark. 1
Łączy ark. 2
Szkolna

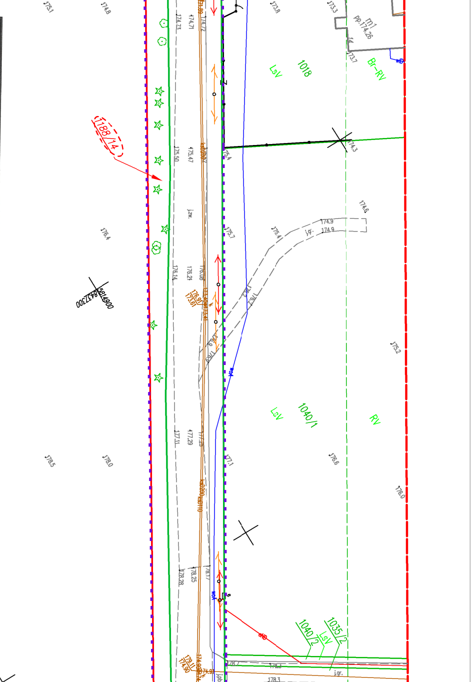
1188/14
1040/1
1035/2
1040/2

GEOSTANDARD

MAPA DO CELÓW PROJEKTOWYCH
Ark 2 (2)

Oznaczenia kancelaryjne zgłoszonej pracy geodezyjnej		Nr Rob. Wyk. 300/2021 GG.6640.840.2021
OBIEKT:		Nurzec-Stacja, dz. 1083, 1188/5, Żerczyce, dz. 210
Jednostka ewidencyjna	identyfikator	201007_2
	nazwa	Nurzec-Stacja
Obręb ewidencyjny	identyfikator	201007_2.0012, 201007_2.0024
	nazwa	0012 NURZEC STACJA, 0024 ŻERCZYCE
SKALA MAPY		1:500
Nazwa układu współrzędnych	prostokątnych płaskich	PL-ETRF2000-8
	wysokościowych	PL-EVRF2007-NH
Oznaczenie granic obszaru który był przedmiotem aktualizacji		— — — — —
Oznaczenie i informacje o służebnościach gruntowych mających wpływ na zagospodarowanie gruntów zlokalizowanych w granicach projektowanej inwestycji		Wykonanie niniejszej mapy nie było poprzedzone ustaleniami dotyczącymi ewentualnych służebności gruntowych obciążających grunty położone w granicach projektowanej inwestycji budowlanej.
Oznaczenie i symbol konturu użytku gruntowego, który nie jest ujawniony w bazie danych ewidencji gruntów i budynków		
data opracowania mapy: 2021-10-13		ark. mapy zas. 8.178.13.01.2.2, 8.178.13.02.1.1, 8.178.13.01.2.4, 8.178.13.02.1.3

Wykonawca:

Usługi Geodezyjne i Kartograficzne
GEOSTANDARD Piotr Łopaciuk
ul. Pałacowa 12 lok.7, 17-300 Siemiatycze
tel. 501 671 392
NIP 544-129-89-59 REG. 200263733

GEODETA UPRAWNIONY
inż. Piotr Łopaciuk
upr. geod. 20006

Nie wyklucza się możliwości istnienia w terenie urządzeń podziemnych, o których brak jest informacji branżowych i nie zostały zgłoszone do geodezyjnej inwentaryzacji powykonawczej przed ich zasypaniem.

INFORMACJA O PUNKTACH OSNOWY PODSTAWOWEJ I SZCZEGÓŁOWEJ W GRANICACH OPRACOWANIA

Nr punktu	Stan, rodzaj stabilizacji oraz położenie znaku.
----	----

Świadomy odpowiedzialności karnej za złożenie fałszywego oświadczenia poświadczam, że niniejszy dokument został opracowany w wyniku prac geodezyjnych i kartograficznych, których rezultaty zawiera operat techniczny pozytywnie zweryfikowany.

Identyfikator zgłoszenia prac geodezyjnych	GG.6640.840.2021
Organ służby geodezyjnej, który otrzymał zgłoszenie	STAROSTA SIEMIATYCKI
Wykonawca prac geodezyjnych	**Usługi Geodezyjne i Kartograficzne GEOSTANDARD Piotr Łopaciuk.**
Nr oraz data sporządzenia dokumentu zawierającego wynik pozytywnej weryfikacji	Protokół weryfikacji nr.: P.2010.2021.840 z dnia: 11.01.2022
Imię i nazwisko oraz numer uprawnień zawodowych kierownika prac	GEODETA UPRAWNIONY inż. Piotr Łopaciuk upr. geod. 20006

Szkic orientacyjny

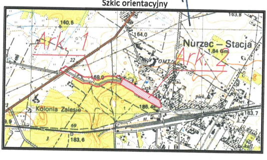
160,6
Ark. 1
164,0
Nurzec – Stacja
1,84 Gm
Ark. 2
22
168,0
186,4
Kolonia Zalesie
183,7
69
183,6

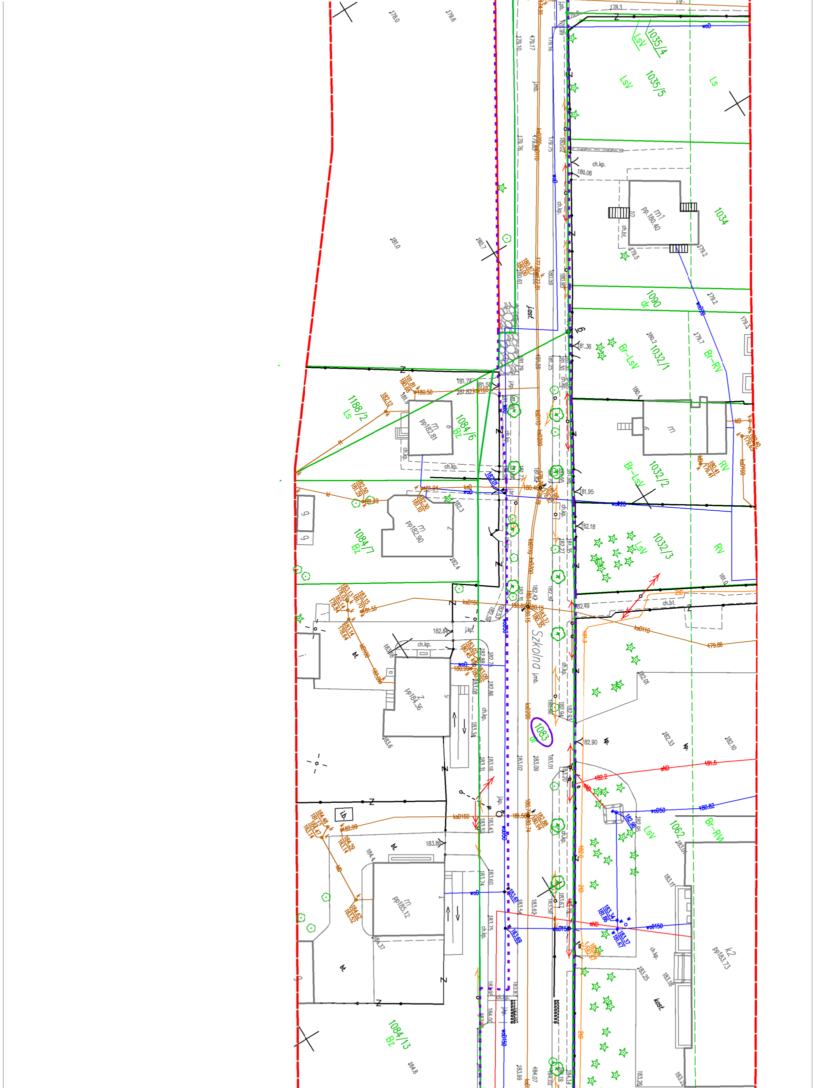
1034
1090
1188/2
1032/1
1032/2
1032/3
1084/7
Szkolna
1062
1084/13

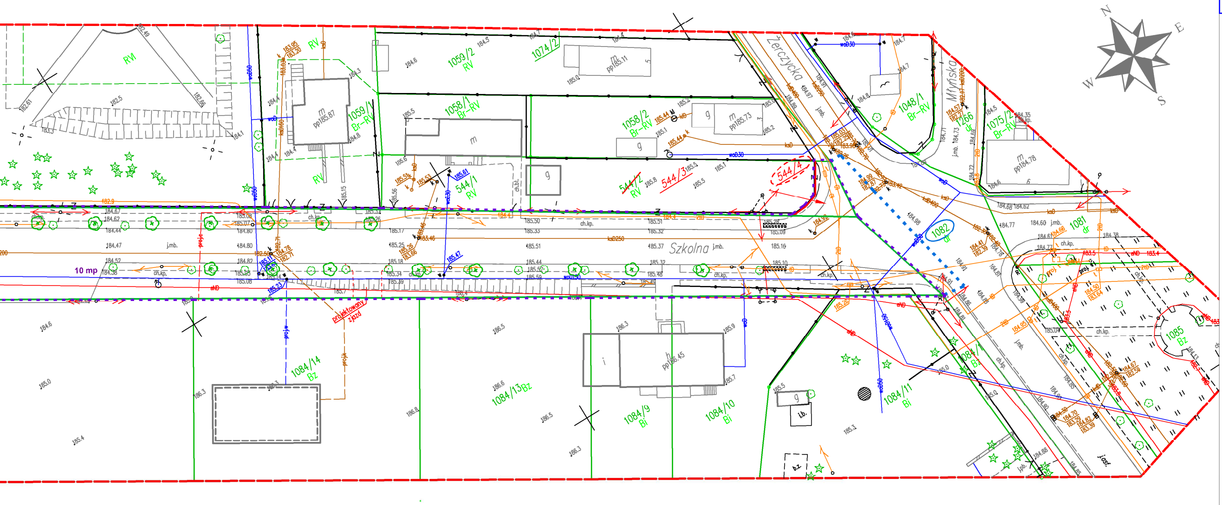
N
E
S
W
Szkolna
Żerczycka
Młyńska
10 mp
projektowany zjazd
1084/14 Bz
1084/13 Bz
1084/9 Bi
1084/10 Bi
1084/11 Bi
1084/1 Bz
1059/1 Br-RV
1059/2 RV
1058/1 Br-RV
1058/2 Br-RV
1074/2
544/1 RV
544/2 RV
544/3
544/4
1048/1 Br-RV
1266 dr
1075/2 Br-RV
1082 dr
1081 dr
1085 Bz
RVI
RV

Mapa z proponowanym przebiegiem drogi

ul. Szkolna; Nurzec-Stacja

skala 1:500

LEGENDA:

~~000/0~~	**Działki przeznaczone do podziału**
000/0	**Numery działek wynikłe z podziału**
⬭	**Nieruchomości stanowiące istniejący pas drogowy**
⬭	**Nieruchomości lub ich części powstałe z podziału** planowane do przejęcia na rzecz jednostki samorządu terytorialnego
⬭	**Nieruchomości lub ich cześci z których korzystanie będzie ograniczone**
▪ ▪ ▪ ▪	**Linia rozgraniczająca inwestycję** (istniejący i projektowany pas drogowy)
▪ ▪ ▪ ▪	**Zakresy ograniczeń w korzystaniu z nieruchomości** na czas: • budowy/przebudowy innych dróg, • budowy/przebudowy sieci uzbrojenia terenu,
―	**Istniejące linie granic nieruchomości** stanowiących istniejący pas drogowy oraz nieruchomości, które w całości planowane są do przejęcia na rzecz jednostki samorządu terytorialneg
―	**Projektowane linie podziału nieruchomości,** których części planowane są do przejęcia na rzecz jednostki samorządu terytorialnego

PRACOWNIA PROJEKTOWA KOMI Sp. z o.o.

Pracownia Projektowa **KOMI Sp. z o.o.**
15 - 274 Białystok
ul. Waszyngtona 24 m.197
NIP:9662098847 REGON:362185654 KRS:0000570036
tel. 85 74 20 117 85 811 09 09 email: biurokomi@gmail.com

SKALA:	TYTUŁ RYSUNKU:	NR RYSUNKU:
1:500	Mapa z proponowanym przebiegiem drogi	1 -- ark. 2 z 2
OBIEKT:	**Ul. Szkolna w Nurcu-Stacji**	DATA: IX 2022
STADIUM OPRACOWANIA:	**Wniosek ZRID**	
ZESPÓŁ PROJEKTOWY:		
BRANŻA / FUNKCJA	IMIĘ I NAZWISKO, UPRAWNIENIA	PODPIS
DROGI Projektant	mgr inż. **Robert Chocian** PDL/0028/POOD/11 w specj. drogowej	